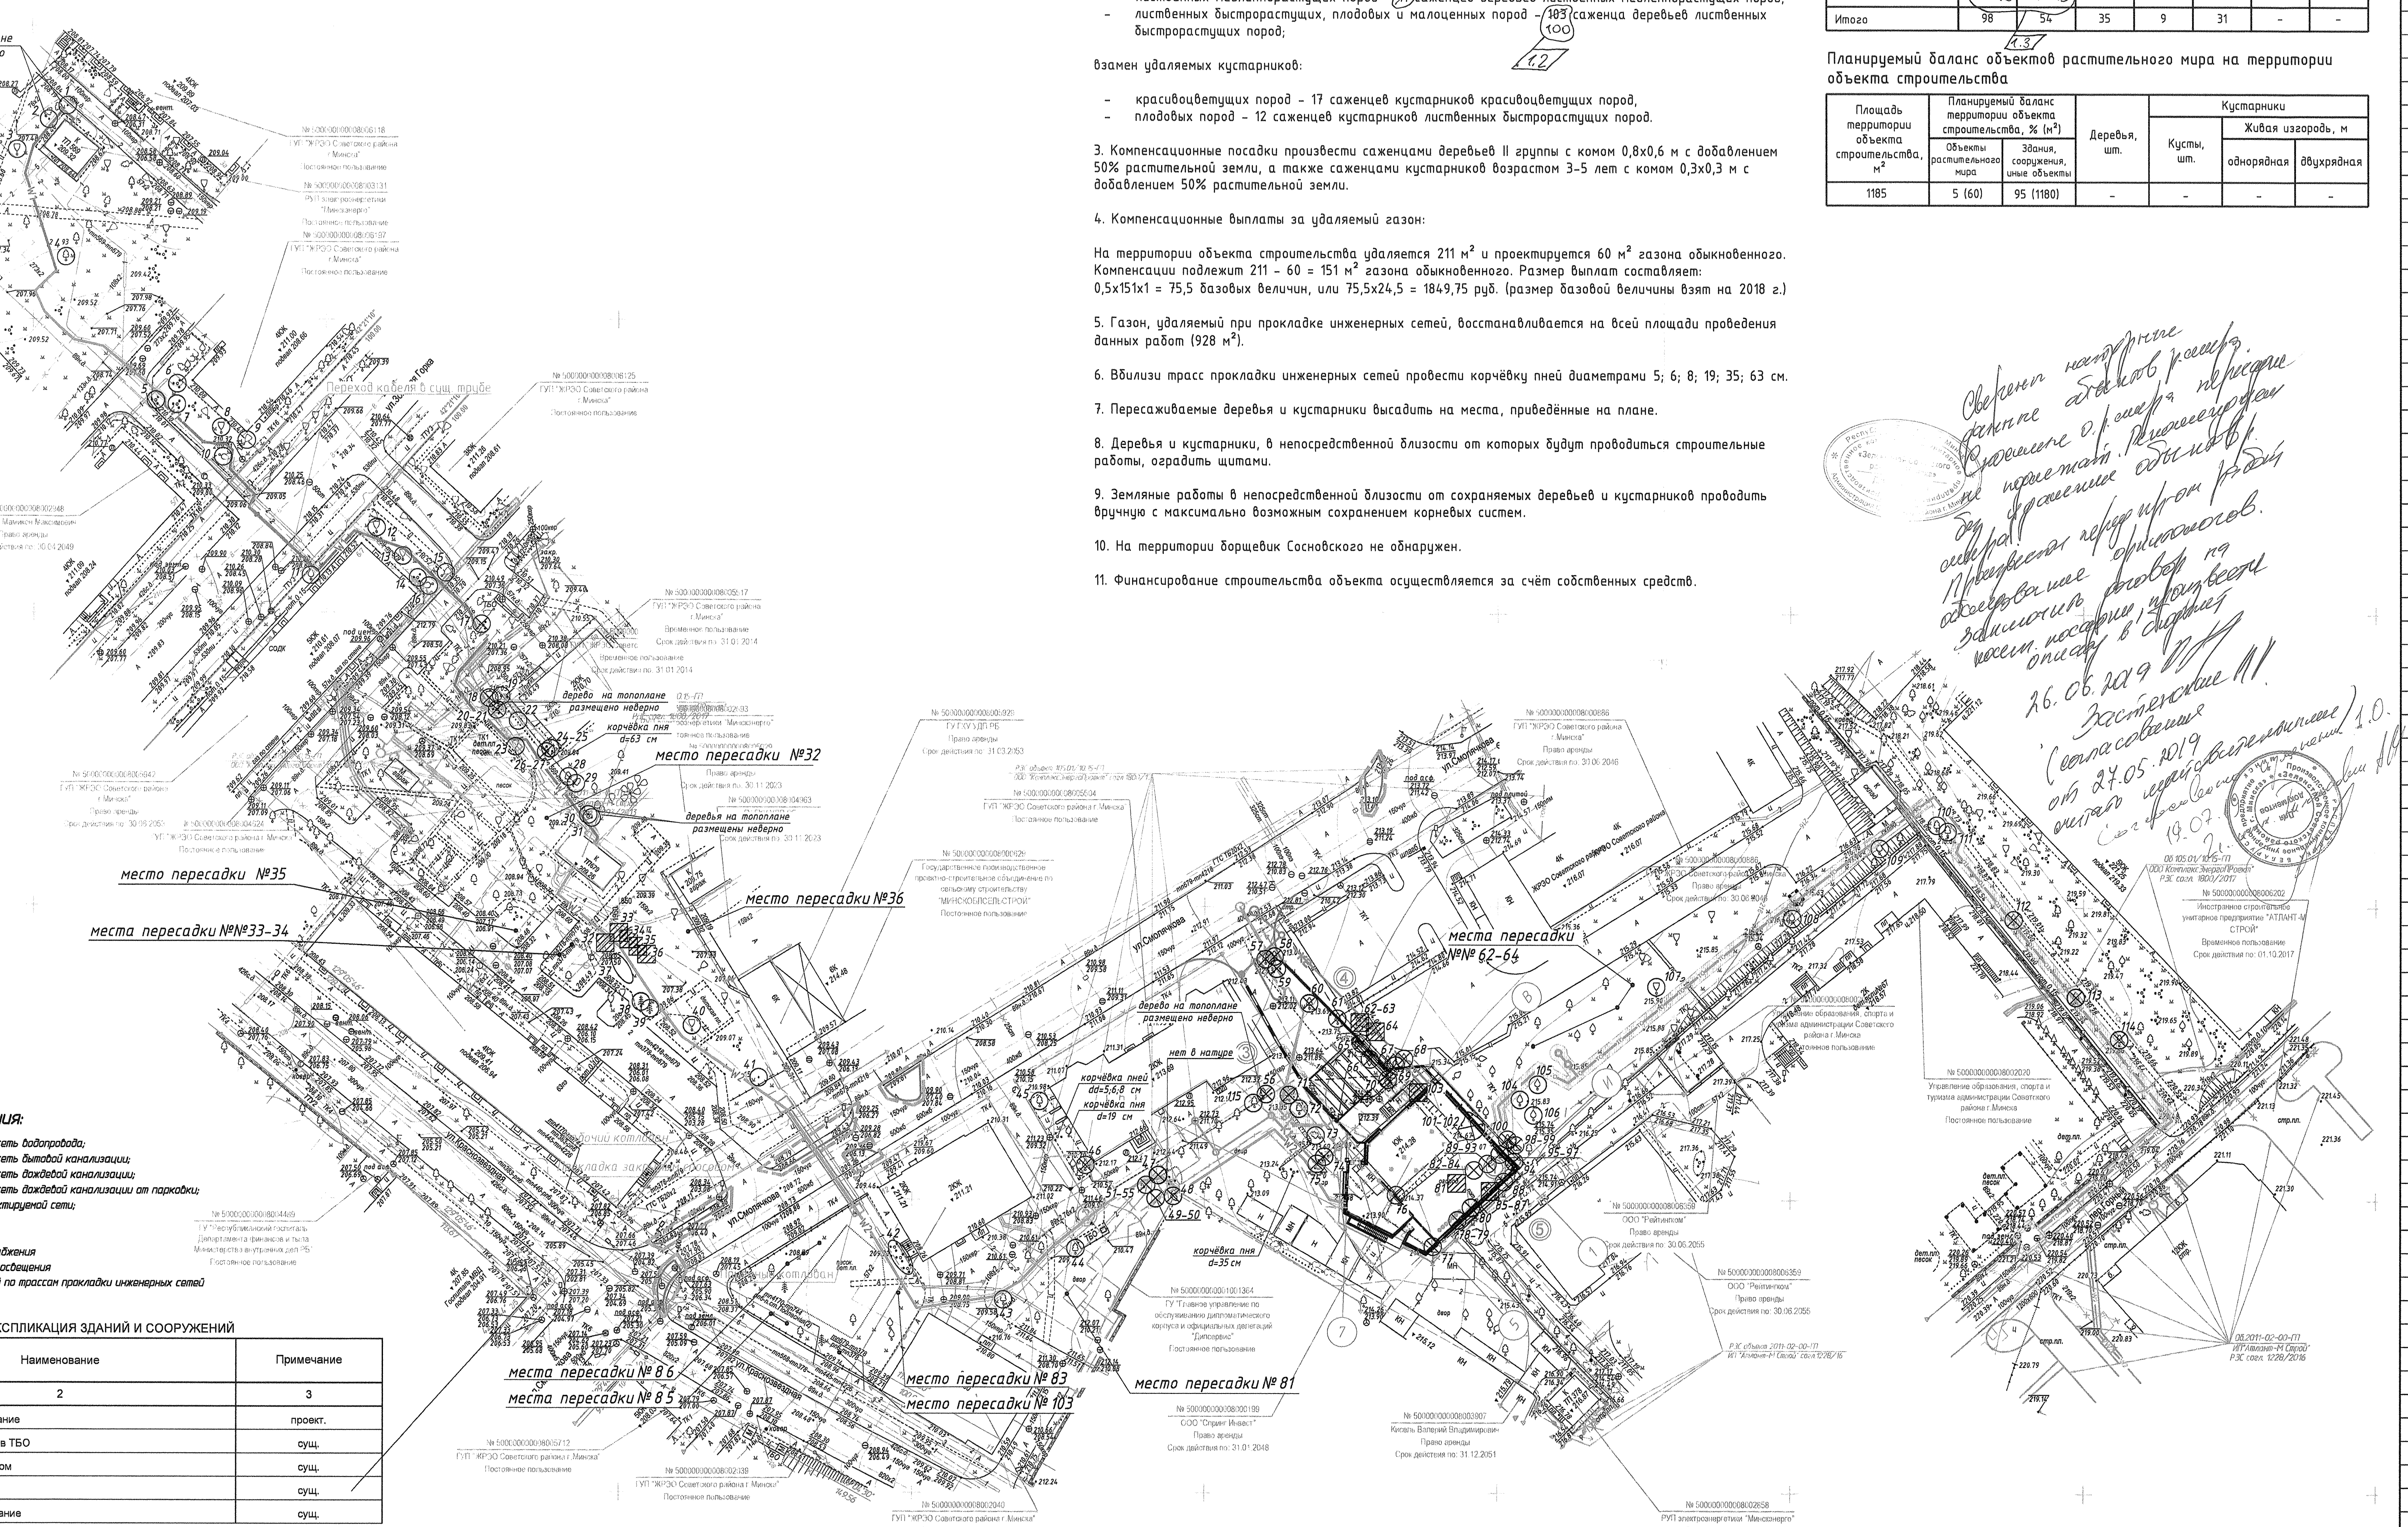

ПРИМЕЧАНИЯ

1. Таксационный план выполнен на основании плана благоустройства, плана озеленения и сводного плана инженерных сетей.

2. Компенсационные посадки за удаляемые деревья и кустарники:

взамен удаляемых деревьев:

- лиственных медленнорастущих пород – ~~11~~ 9 саженцев деревьев лиственных медленнорастущих пород, 1.1
- лиственных быстрорастущих, плодовых и малоценных пород – ~~103~~ 100 саженца деревьев лиственных быстрорастущих пород; 1.2

взамен удаляемых кустарников:

- красивоцветущих пород – 17 саженцев кустарников красивоцветущих пород,
- плодовых пород – 12 саженцев кустарников лиственных быстрорастущих пород.

3. Компенсационные посадки произвести саженцами деревьев II группы с комом 0,8х0,6 м с добавлением 50% растительной земли, а также саженцами кустарников возрастом 3-5 лет с комом 0,3х0,3 м с добавлением 50% растительной земли.

4. Компенсационные выплаты за удаляемый газон:

На территории объекта строительства удаляется 211 м² и проектируется 60 м² газона обыкновенного. Компенсации подлежит 211 – 60 = 151 м² газона обыкновенного. Размер выплат составляет: 0,5х151х1 = 75,5 базовых величин, или 75,5х24,5 = 1849,75 руб. (размер базовой величины взят на 2018 г.)

5. Газон, удаляемый при прокладке инженерных сетей, восстанавливается на всей площади проведения данных работ (928 м²).

6. Вблизи трасс прокладки инженерных сетей провести корчёвку пней диаметрами 5; 6; 8; 19; 35; 63 см.

7. Пересаживаемые деревья и кустарники высадить на места, приведённые на плане.

8. Деревья и кустарники, в непосредственной близости от которых будут проводиться строительные работы, оградить щитами.

9. Земляные работы в непосредственной близости от сохраняемых деревьев и кустарников проводить вручную с максимально возможным сохранением корневых систем.

10. На территории борщевик Сосновского не обнаружен.

11. Финансирование строительства объекта осуществляется за счёт собственных средств.

Сверены натурные данные объектов р. мира. Сведения о р. мире не [illegible]. Рекомендую без ухудшения объектов р. [illegible] перед пр-ом работ. Произвести [illegible] обследование, заключить договор на [illegible] посадки, произвести оплату в [illegible]
26.06.2019 Застенская Н.И.
(согласование от 27.05.2019 считать недействительным)
19.07.

Зеленстрой Советского района г. Минска

Условные обозначения:

- проектируемая сеть водопровода;
- проектируемая сеть бытовой канализации;
- проектируемая сеть дождевой канализации;
- проектируемая сеть дождевой канализации от парковки;
- футляр на проектируемой сети;
- сети связи
- тепловая сеть
- сеть электроснабжения
- сеть наружного освещения
- газон удаляемый по трассам прокладки инженерных сетей

ЭКСПЛИКАЦИЯ ЗДАНИЙ И СООРУЖЕНИЙ

Номер на плане	Наименование	Примечание
1	2	3
1	Реконструируемое здание	проект.
2	Площадка контейнеров ТБО	сущ.
3	Двухэтажный жилой дом	сущ.
4	Парковка	сущ.
5	Административное здание	сущ.

СОГЛАСОВАНО

Взам. инв №	Подпись и дата	Инв № подл.

Баланс зелёных насаждений

Проектные предложения	Деревья, шт.				Кустарники, шт.		
	Всего	в том числе			Кусты,шт	Живая изгородь,м	
		лиственно-декоративные	плодовые	хвойные		однорядная	двухрядная
Сохраняемые	~~33~~ 35	~~26~~ 28	5	2	19	–	–
Пересаживаемые	14	7	–	7	2	–	–
Удаляемые	~~51~~ 49	~~21~~ 19	30	–	10	–	–
Итого	98	54	35	9	31	–	–

1.3

Планируемый баланс объектов растительного мира на территории объекта строительства

Площадь территории объекта строительства, м²	Планируемый баланс территории объекта строительства, % (м²)		Деревья, шт.	Кусты, шт.	Кустарники	
	Объекты растительного мира	Здания, сооружения, иные объекты			Живая изгородь, м	
					однорядная	двухрядная
1185	5 (60)	95 (1180)	–	–	–	–

Ведомость существующих зелёных насаждений

Номер по плану	Наименование породы	Кол-во, шт.	Высота м	Диаметр ствола, см	Возраст лет	Качественное состояние	Примечание
1	Клён остролистный	1	18	40-42	35-40	удовл.	сохранить
2	Клён остролистный	1	17	42-44	35-40	хорошее	сохранить
3	Тополь чёрный	1	12	48-50	35-40	удовл.	сохранить
4	Липа мелколистная	1	12	30-32	35-40	удовл.	сохранить
5	Сирень обыкновенная	2	3	–	15-20	удовл.	сохранить
6	Сирень обыкновенная	1	4	–	15-20	удовл.	сохранить
7	Сирень обыкновенная	1	5	–	15-20	удовл.	сохранить
8	Клён ясенелистный	1	8	18-20	15-20	удовл.	сохранить
9	Берёза повислая	1	14	34-36	25-30	хорошее	сохранить
10	Карагана древовидная	1	5	–	20-25	удовл.	сохранить
11	Яблоня домашняя	1	8	14-16	20-25	удовл.	сохранить
12	Тополь чёрный	1	13	14-16	20-25	удовл.	сохранить
13	Тополь чёрный	1	3,2	2-4	5-10	удовл.	сохранить
14	Роза собачья	1	2	–	10-15	хорошее	сохранить
15	Липа мелколистная	1	7	22-24	15-20	удовл.	сохранить
16	Сирень обыкновенная	1	2,5	–	10-15	удовл.	сохранить
17	Клён остролистный (3-ств.)	1	4	4-6, 6-8 10-12	5-10	удовл.	удалить прокладка электр. сети
18	Клён остролистный	1	2,5	4-6	5-10	ненадл.	удалить прокладка электр. сети
19	Клён остролистный	1	12	40-42	35-40	удовл.	сохранить
20	Сирень обыкновенная	1	6	–	15-20	плохое	удалить прокладка электр. сети
21	Робиния лжеакация	1	6	12-14	10-15	плохое	удалить прокладка электр. сети
22	Сирень обыкновенная	1	2	–	5-10	удовл.	сохранить
23	Робиния лжеакация	1	6	10-12	15-20	плохое	сохранить
24	Сирень обыкновенная	1	4	–	15-20	удовл.	сохранить
25	Робиния лжеакация	1	3	2-4	5-10	удовл.	сохранить
26	Слива домашняя	1	5	6-8	15-20	плохое	удалить прокладка электр. сети
27	Слива домашняя	1	2	6-8	15-20	плохое	удалить прокладка электр. сети
28	Клён остролистный	1	12	34-36	30-35	удовл.	сохранить
29	Клён остролистный	1	9	28-30	25-30	удовл.	сохранить
30	Клён остролистный	1	14	30-32	20-25	удовл.	сохранить
31	Клён остролистный	1	16	36-38	25-30	хорошее	сохранить
32	Берёза повислая	1	1,4	<1	<5	хорошее	пересадить прокладка электр. сети
33	Сосна обыкновенная	1	1,4	<1	<5	удовл.	пересадить прокладка электр. сети
34	Сосна обыкновенная	1	1,2	<1	<5	удовл.	пересадить прокладка электр. сети
35	Сосна обыкновенная	1	0,8	<1	<5	удовл.	пересадить прокладка электр. сети
36	Сосна обыкновенная	1	1	<1	<5	удовл.	пересадить прокладка электр. сети
37	Гортензия древовидная	4	1	–	<5	удовл.	сохранить
38	Ель колючая	1	1,6	1-2	10-15	удовл.	сохранить
39	Ель колючая	1	1,7	1-2	10-15	удовл.	сохранить
40	Клён остролистный (разветвл.)	1	19	40-42x2	35-40	удовл.	сохранить
41	Сирень обыкновенная	1	1,5	–	5-10	хорошее	сохранить
42	Карагана древовидная	4	4	–	20-25	хорошее	сохранить
43	Липа мелколистная	1	11	34-36	25-30	удовл.	сохранить
44	Тополь чёрный	1	13	42-44	25-30	удовл.	сохранить
45	Ясень обыкновенный	1	9	38-40	40-45	хорошее	сохранить
46	Ясень обыкновенный	1	7	10-12	15-20	удовл.	удалить (прокладка сети связи)
47	Чубушник венечный	1	1,8	–	10-15	хорошее	удалить (прокладка электр. сети)
48	Слива домашняя	1	5	6-8	15-20	удовл.	удалить (прокладка сети связи)
49	Слива домашняя	1	2,5	2-4	5-10	удовл.	удалить (прокладка сети связи)
50	Слива домашняя (2 ств.)	1	2	1-2x2	5-10	удовл.	удалить (прокладка сети связи)
51	Слива домашняя (11-ств.)	1	4	1-2x5; 2-4x4 4-6x2	10-15	удовл.	удалить (прокладка электр. сети)
52	Слива домашняя	1	2	1-2	5-10	удовл.	удалить (прокладка электр. сети)
53	Слива домашняя	1	1,7	1-2	5-10	удовл.	удалить (прокладка электр. сети)
54	Слива домашняя (2 ств.)	1	3	1-2 2-4	5-10	удовл.	удалить (прокладка электр. сети)
55	Слива домашняя	1	2	2-4	5-10	удовл.	удалить (прокладка электр. сети)
56	Ясень пенсильванский	1	5	16-18	25-30	плохое	удалить (прокладка водопровода)
57	Клён остролистный	1	9	42-44	35-40	ненадл.	удалить (прокладка водопровода, проезд)
58	Клён остролистный	1	8	44-46	35-40	удовл.	удалить (прокладка водопровода, проезд)
59	Робиния лжеакация (4 ств.)	1	2	2-4x2 4-6x3	5-10	плохое	удалить (прокладка водопровода, проезд)
60	Липа мелколистная	1	12	34-36	25-30	удовл.	удалить (устройство проезда)
61	Клён остролистный	1	11	32-34	20-25	удовл.	удалить (устройство проезда)
62	Ель обыкновенная	1	1,5	1-2	10-15	хорошее	пересадить (прокладка канализации)
63	Ель обыкновенная	1	1,6	1-2	10-15	хорошее	пересадить (прокладка канализации)
64	Ель обыкновенная	1	1,6	1-2	10-15	хорошее	пересадить (прокладка канализации)
65	Клён остролистный (2-ств.)	1	5	2-4 4-6	5-10	удовл.	удалить (строит-во здания)
66	Клён остролистный	1	12	20-22	15-20	хорошее	удалить (строит-во здания)
67	Клён остролистный	1	11	14-16	10-15	хорошее	удалить (строит-во здания)
68	Яблоня домашняя	1	10	30-32	30-35	удовл.	удалить (прокладка канализации)
69	Дуб черешчатый	1	15	32-34	45-50	хорошее	удалить (строит-во здания)
70	Дуб черешчатый	1	13	22-24	20-25	хорошее	удалить (строит-во здания)

Ведомость существующих зелёных насаждений (окончание)

Номер по плану	Наименование породы	Кол-во, шт.	Высота м	Диаметр ствола, см	Возраст лет	Качественное состояние	Примечание
71	Сирень обыкновенная	2	2,2	–	10-15	хорошее	удалить (прокладка водопровода)
72	Липа мелколистная	1	12	36-38	25-30	удовл.	сохранить
73	Липа мелколистная	1	13	36-38	25-30	удовл.	сохранить
74	Сирень обыкновенная	1	2	–	10-15	хорошее	удалить (строит-во здания)
75	Сирень обыкновенная	1	1,8	–	10-15	хорошее	удалить (строит-во здания)
76	Клён ясенелистный	1	4	18-20	20-25	ненадл.	удалить (строит-во здания)
77	Слива домашняя (разветвл.)	1	5	8-10x2	5-10	удовл.	удалить (строит-во здания)
78	Слива домашняя	1	4	6-8	5-10	хорошее	удалить (строит-во здания)
79	Слива домашняя	1	4	4-6	5-10	хорошее	удалить (строит-во здания)
80	Слива домашняя	1	4	6-8 8-10	5-10	хорошее	удалить (строит-во здания)
81	Можжевельник китайский	1	0,3	–	5-10	хорошее	пересадить (строит-во здания)
82	Крыжовник обыкновенный	1	1,2	–	5-10	хорошее	удалить (строит-во здания)
83	Спирея иволистная	1	1,3	–	<5	хорошее	пересадить (строит-во здания)
84	Слива домашняя	1	2,1	2-4	5-10	хорошее	удалить (строит-во здания)
85	Ясень обыкновенный	2	2	1	<5	хорошее	пересадить (строит-во здания)
86	Клён остролистный	3	3	1,5-2	<5	хорошее	пересадить (строит-во здания)
87	Слива домашняя	5	2-2,5	1-2	<5	хорошее	удалить (строит-во здания)
88	Слива домашняя (разветвл.)	1	4	2-4x2 4-6	5-10	плохое	удалить (строит-во здания)
89	Смородина чёрная	1	1,7	–	5-10	хорошее	удалить (строит-во здания)
90	Слива домашняя	1	5	4-6	5-10	удовл.	удалить (строит-во здания)
91	Слива домашняя (разветвл.)	1	3	2-4x2	5-10	удовл.	удалить (строит-во здания)
92	Слива домашняя	1	3	2-4	5-10	удовл.	удалить (строит-во здания)
93	Слива домашняя	1	4	2-4	5-10	удовл.	удалить (строит-во здания)
94	Слива домашняя	1	5	4-6	5-10	ненадл.	удалить (строит-во здания)
95	Смородина красная	1	1,2	–	5-10	хорошее	удалить (строит-во здания)
96	Крыжовник обыкновенный	1	1	–	5-10	хорошее	удалить (строит-во здания)
97	Слива домашняя	1	6	6-8	10-15	хорошее	удалить (строит-во здания)
98	Клён ясенелистный	1	8	22-24	20-25	удовл.	удалить (строит-во здания)
99	Клён ясенелистный	1	7	12-14	10-15	удовл.	удалить (строит-во здания)
100	Клён ясенелистный	1	8	18-20	20-25	удовл.	удалить (строит-во здания)
101	Слива домашняя (разветвл.)	1	3	2-4 4-6	5-10	хорошее	удалить (строит-во здания)
102	Поросль сливы домашней и вишни обыкновенной – 18 м кв.	–	1,5-2	<1	<5	плохое	удалить (строит-во здания)
103	Клён остролистный	1	2,5	1	<5	хорошее	пересадить (строит-во здания)
104	Яблоня домашняя (разветвл.)	1	5	14-16x2	30-35	плохое	сохранить
105	Яблоня домашняя	1	7	32-34	30-35	удовл.	сохранить
106	Яблоня домашняя (разветвл.)	1	5	16-18x2	30-35	удовл.	сохранить
107	Берёза повислая	1	10	18-20	15-20	хорошее	сохранить
108	Яблоня ягодная	1	10	34-36	30-35	удовл.	сохранить
109	Яблоня домашняя	1	6	24-26	25-30	удовл.	сохранить
110	Клён ясенелистный	1	12	50-52	30-35	удовл.	сохранить
111	Клён остролистный	1	17	42-44	35-40	удовл.	сохранить
112	Яблоня домашняя	1	11	22-24	30-35	ненадл.	удалить (ненадл. состояние)
113	Клён остролистный	1	15	42-44	35-40	хорошее	удалить (прокладка сети ТС)
114	Клён остролистный	1	15	30-32	25-30	удовл.	удалить (прокладка сети ТС)
115	~~Липа мелколистная~~ Яблоня домашняя	1	7 ~~12~~	34-36	25-30	удовл.	сохранить
Итого деревьев:		99	1.4				
кустарников:		30					

Ведомость пересаживаемых зелёных насаждений

Номер по плану	Наименование породы	Кол-во, шт.	Высота м	Диаметр ствола, см	Возраст лет	Качественное состояние	Размеры кома, м (высота х диаметр)
Деревья хвойные							
33	Сосна обыкновенная	1	1,4	<1	<5	удовл.	0,6х0,8
34	Сосна обыкновенная	1	1,2	<1	<5	удовл.	0,6х0,8
35	Сосна обыкновенная	1	0,8	<1	<5	удовл.	0,6х0,8
36	Сосна обыкновенная	1	1	<1	<5	удовл.	0,6х0,8
62	Ель обыкновенная	1	1,5	1-2	10-15	хорошее	0,6х0,8
63	Ель обыкновенная	1	1,6	1-2	10-15	хорошее	0,6х0,8
64	Ель обыкновенная	1	1,6	1-2	10-15	хорошее	0,6х0,8
Деревья лиственные							
32	Берёза повислая	1	1,4	0,6	<5	хорошее	0,35х0,5
85	Ясень обыкновенный	2	2	1	<5	хорошее	0,35х0,5
86	Клён остролистный	3	3	1,5-2	<5	хорошее	0,4х0,6
103	Клён остролистный	1	2,5	1	<5	хорошее	0,35х0,5
Итого деревьев:		14					
Кустарники							
81	Можжевельник китайский	1	0,3	–	5-10	хорошее	0,15х0,2
83	Спирея иволистная	1	1,3	–	<5	хорошее	0,3х0,3
Итого кустарников:		2					

Ведомость удаляемых зелёных насаждений

Номер по плану	Наименование породы	Кол-во, шт.	Высота м	Диаметр ствола, см	Качественное состояние	Компенс. посадки
Деревья лиственные						
17	Клён остролистный (3-ств.)	1	4	4-6, 6-8 10-12	удовл.	1х3х0,75=2,25л.д.-р.
18	Клён остролистный	1	2,5	4-6	ненадл.	1х3х0,25=0,75л.д.-р.
21	Робиния лжеакация	1	6	12-14	плохое	1х2х0,5=1л.д.-р.
26	Слива домашняя	1	5	6-8	плохое	1х3х0,5=1,5л.д.-р.
27	Слива домашняя	1	2	6-8	плохое	1х3х0,5=1,5л.д.-р.
46	Ясень обыкновенный	1	7	10-12	удовл.	1х3х0,75=2,25л.д.-р.
48	Слива домашняя	1	5	6-8	удовл.	1х3х0,75=2,25л.д.-р.
49	Слива домашняя	1	2,5	2-4	удовл.	1х3х0,75=2,25л.д.-р.
50	Слива домашняя (2 ств.)	1	2	1-2x2	удовл.	1х3х0,75=2,25л.д.-р.
51	Слива домашняя (11-ств.)	1	4	1-2x5; 2-4x4 4-6x2	удовл.	1х3х0,75=2,25л.д.-р.
52	Слива домашняя	1	2	1-2	удовл.	1х3х0,75=2,25л.д.-р.
53	Слива домашняя	1	1,7	1-2	удовл.	1х3х0,75=2,25л.д.-р.
54	Слива домашняя (2 ств)	1	3	1-2 2-4	удовл.	1х3х0,75=2,25л.д.-р.
55	Слива домашняя	1	2	2-4	удовл.	1х3х0,75=2,25л.д.-р.
56	Ясень пенсильванский	1	5	16-18	плохое	1х3х0,5=1,5л.д.-р.
57	Клён остролистный	1	9	42-44	ненадл.	1х3х0,25=0,75л.д.-р.
58	Клён остролистный	1	8	44-46	удовл.	1х3х0,75=2,25л.д.-р.
59	Робиния лжеакация (4 ств.)	1	2	2-4x2 4-6x3	плохое	1х2х0,5=1л.д.-р.
60	Липа мелколистная	1	12	34-36	удовл.	1х3х0,75=2,25л.м.-р.
61	Клён остролистный	1	11	32-34	удовл.	1х3х0,75=2,25л.д.-р.
65	Клён остролистный (2-ств.)	1	5	2-4 4-6	удовл.	1х3х0,75=2,25л.д.-р.
66	Клён остролистный	1	12	20-22	хорошее	1х3х1=3л.д.-р.
67	Клён остролистный	1	11	14-16	хорошее	1х3х1=3л.д.-р.
68	Яблоня домашняя	1	10	30-32	удовл.	1х3х0,75=2,25л.д.-р.
69	Дуб черешчатый	1	15	32-34	хорошее	1х3х1=3л.м.-р.
70	Дуб черешчатый	1	13	22-24	хорошее	1х3х1=3л.м.-р.
76	Клён ясенелистный	1	4	18-20	ненадл.	1х2х0,25=0,5л.д.-р.
77	Слива домашняя (разветвл.)	1	5	8-10x2	удовл.	1х3х0,75=2,25л.д.-р.
78	Слива домашняя	1	4	6-8	хорошее	1х3х1=3л.д.-р.
79	Слива домашняя	1	4	4-6	хорошее	1х3х1=3л.д.-р.
80	Слива домашняя	1	4	6-8 8-10	хорошее	1х3х1=3л.д.-р.
84	Слива домашняя	1	2,1	2-4	хорошее	1х3х1=3л.д.-р.
87	Слива домашняя	5	2-2,5	1-2	хорошее	5х3х1=15л.д.-р.
88	Слива домашняя (разветвл.)	1	4	2-4x2 4-6	плохое	1х3х0,5=1,5л.д.-р.
90	Слива домашняя	1	5	4-6	удовл.	1х3х0,75=2,25л.д.-р.
91	Слива домашняя (разветвл.)	1	3	2-4x2	удовл.	1х3х0,75=2,25л.д.-р.
92	Слива домашняя	1	3	2-4	удовл.	1х3х0,75=2,25л.д.-р.
93	Слива домашняя	1	4	2-4	удовл.	1х3х0,75=2,25л.д.-р.
94	Слива домашняя	1	5	4-6	ненадл.	1х3х0,25=0,75л.д.-р.
97	Слива домашняя	1	6	6-8	хорошее	1х3х1=3л.д.-р.
98	Клён ясенелистный	1	8	22-24	удовл.	1х2х0,75=1,5л.д.-р.
99	Клён ясенелистный	1	7	12-14	удовл.	1х2х0,75=1,5л.д.-р.
100	Клён ясенелистный	1	8	18-20	удовл.	1х2х0,75=1,5л.д.-р.
101	Слива домашняя (разветвл.)	1	3	2-4 4-6	хорошее	1х3х1=3л.д.-р.
102	Поросль сливы домашней и вишни обыкновенной – 18 м кв.	–	1,5-2	<1	плохое	1,8х2х0,5=1,8л.д.-р.
112	Яблоня домашняя	1	11	22-24	ненадл.	1х3х0,25=0,75л.д.-р.
~~113~~	~~Клён остролистный~~	~~1~~	~~15~~	~~42-44~~	~~хорошее~~	~~1х3х1=3л.д.-р.~~
~~114~~	~~Клён остролистный~~	~~1~~	~~15~~	~~30-32~~	~~удовл.~~	~~1х3х0,75=2,25л.м.-р.~~
1.5	Итого	~~50~~ 49			99,55	~~10,5~~ 8,25 л.м.-р. ~~102,55~~ л.д.-р.
Кустарники лиственные						
20	Сирень обыкновенная	1	6	–	плохое	1х3х0,5=1,5кр.-цв.
47	Чубушник венечный	1	1,8	–	хорошее	1х3х1=3кр.-цв.
71	Сирень обыкновенная	2	2,2	–	хорошее	2х3х1=6кр.-цв.
74	Сирень обыкновенная	1	2	–	хорошее	1х3х1=3кр.-цв.
75	Сирень обыкновенная	1	1,8	–	хорошее	1х3х1=3кр.-цв.
82	Крыжовник обыкновенный	1	1,2	–	хорошее	1х3х1=3л.д.-р.
89	Смородина чёрная	1	1,7	–	хорошее	1х3х1=3л.д.-р.
95	Смородина красная	1	1,2	–	хорошее	1х3х1=3л.д.-р.
96	Крыжовник обыкновенный	1	1	–	хорошее	1х3х1=3л.д.-р.
	Итого	10				16,5 кр.-цв. 12 л.д.-р.

Ситуационная схема

Участок строительства

Ведомость подлежащего сносу газона и иного травяного покрова

Поз.	Вид	Качественное состояние	Площадь,м²	Примеч.
1	Газон обыкновенный на территории объекта строительства	хорошее	211	
2	Газон обыкновенный по трассе прокладки теплосети	хорошее	304	подлежит восстановлению
3	Газон обыкновенный по трассе прокладки канализации	хорошее	70	подлежит восстановлению
4	Газон обыкновенный по трассе прокладки водопровода	хорошее	36	подлежит восстановлению
5	Газон обыкновенный по трассе прокладки электрических сетей	хорошее	502	подлежит восстановлению
6	Газон обыкновенный по трассе прокладки сети связи	хорошее	16	подлежит восстановлению
7	Иной травяной покров	–	–	

Баланс существующих цветников, газонов, иного травяного покрова

Проектные предложения	Площадь, м²		
	Цветники	Газоны	Иной травяной покров
Сохраняемые	–	–	–
Пересаживаемые	–	–	–
Удаляемые (подлежащие восстановлению)	–	928	–
Удаляемые	–	211	–
Итого	–	1139	–

УП "Минскинжпроект"
Участки землепользования нанесены
"22" декабря 2018г.
Инженер (Сахаревич)
Объект: 18.2162

УП "Минскинжпроект"
Красные линии нанесены
Ранее запроектированные сети нанесены
"22" декабря 2018г.
Нач.ИГО (Синкович)
Инженер (Сахаревич)
Объект: 18.2162

УП "Минскинжпроект"
УП "МИПП"
Красные линии нанесены
Ранее запроектированные сети и гр.землеп. нанесены
"24" октября 2018
Директор Усенич С.А.
Корректор об.272-18-Т Захарова О.Н.

КУП «Минский городской центр инженерных услуг»
Копия дежурного плана г.Минска
Обновление дежурного плана выполнено
8453 10 2018г.
Начальник отдела формирования и ведения фонда материалов инженерных изысканий Балакан А.Г.

КУП «Минский городской центр инженерных услуг»
Копия дежурного плана г.Минска
Обновление дежурного плана выполнено
9739 12 2018г.
Начальник отдела формирования и ведения фонда материалов инженерных изысканий Балакан А.Г.

Система координат г.Минска
Система высот Балтийская
з. N 8453 от 23.10.2018г.
пл.+0+1;4,+0+2;1

272-18-Т			
Инженерно-геодезические изыскания по объекту: «Реконструкция здания по Смолячкова 14А в г. Минске».			
Заказчик: ООО«Архитектурная студия» «Арх-Нуво»	Стадия Р	Лист	Листов 1
Директор Карканица 10.18 Выполнил Авдеев Выполнил Никитин Выполнил Серяга 10.18 Выполнил Прокурат 10.18	ИНЖЕНЕРНО-ТОПОГРАФИЧЕСКИЙ ПЛАН М 1:500 ВЫСОТА СЕЧЕНИЯ РЕЛЬЕФА 0.5 М	ООО "Синклиналь-изыскания"	

Система координат местная г. Минска
Система высот Балтийская
Пл.+0+1;4
Заявление-задание N9739 от13.12.2018

260-2018			
Возведение административного здания на месте сносимого нежилого по адресу ул. Смолячкова, 14а в г. Минске			
Директор Антипчук 12.18 Исполнитель Пушкин 12.18 Нач. отдела Рябичко 12.18 Н. контроль Рябичко 12.18	Заказчик: ООО "Архтектурная студия "АрхНуво""	стадия 1	листов 2
	Инженерно-топографический план М1:500	ООО "ГеоСтройИзыскание" г.Минск	

Изм.	Кол.	Лист	№док	Подпись	Дата	№85/0606-17-ГП			
1	5	–			07.19	Возведение административного здания на месте сносимого нежилого здания по ул.Смолячкова, 14а			
ГИП	Кулешов				12.18	Общеплощадочные работы	Стадия С	Лист 6	Листов
Разраб.	Ляховский				12.18				
Провер.	Боярина				12.18				
						Таксационный план М1:500	ООО "Архитектурная студия "Арх-Нуво" +375291445533		
Н.Контр.	Кулешов				12.18				

КОПИРОВАЛ
Формат А1х2